

公共汚水柵設置確認書(記入例)

町で設置する公共汚水柵は下図に示した付
土地所有者に移動があっても無償貸借は存

赤字箇所を現場に合うように
記入してください。


平成 27年 ○月 ○日

土地所有者 住所 阿見町阿見×××-×
氏名 阿見 太郎 (印)
電話番号 029-8××-××××

土地使用者 住所 阿見町阿見×××-×
氏名 阿見 太郎 (印)
電話番号 029-8××-××××

阿見町長 殿

柵 設 置 位 置 図

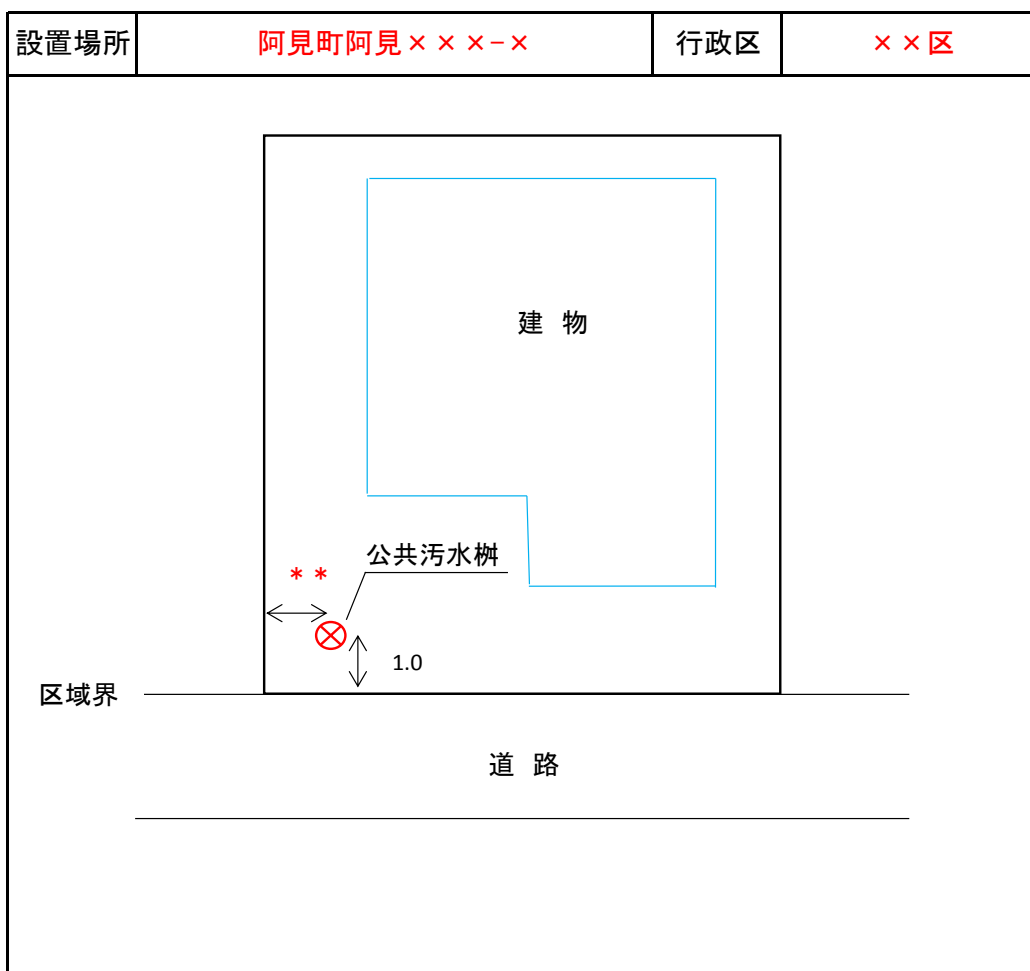


- 注) ① 公共汚水柵は町で管理します。
ただし自然災害以外での破損については自己負担となります。
② 設置した後の公共汚水柵の位置等の変更は自己負担となります。
③ 受益者負担金は滞納しないこと。
④ 公共汚水柵設置申請位置は施工上必要な面積が確保されていること。

公共汚水柵設置平面断面図

申請者	住所	阿見町阿見×××-×	
	氏名	阿見 太郎	印


設置場所	阿見町阿見×××-×
------	------------

《平面図》

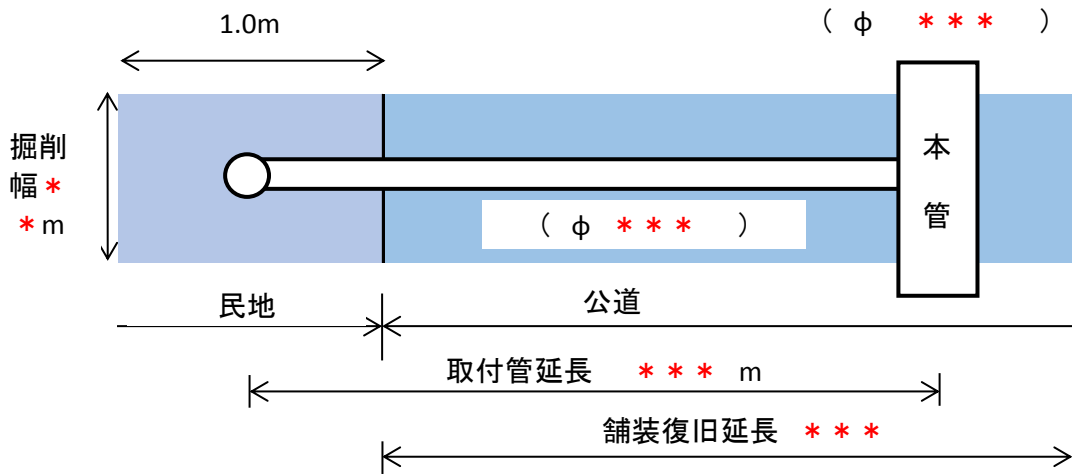

※道路復旧については、道路管理者の指示に従うこと

《縦断面図》

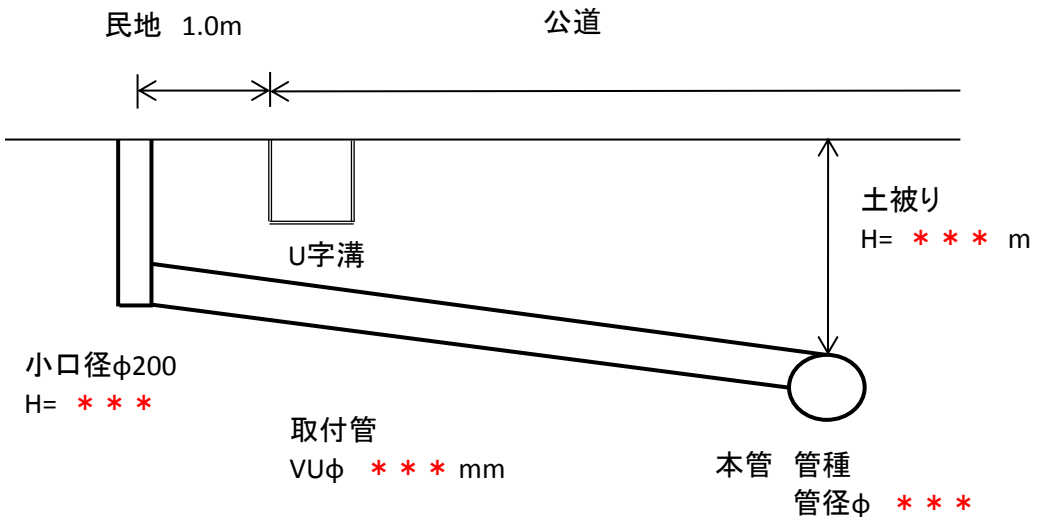

施工指定工事店	**上下水道設備		
連絡先	029-8*-***	現場代理人	下水 次郎