

# 公共汚水枴設置確認書

令和 ○○年 ××月 □□日

町で設置する公共汚水枴は下図に示した位置とし、その土地は無償で貸与し、土地所有者に移動があっても無償貸借は存続するものとする。


阿見町下水道事業  
阿見町長 殿

赤字箇所を現場に合うよう  
記入してください。

土地所有者 住所 阿見町阿見○-×-□  
氏名 阿見 太郎  
電話番号 029-8××-××××

土地使用者 住所 阿見町阿見○-×-□  
氏名 阿見 太郎  
電話番号 029-8××-××××

## ま す 設 置 位 置 図

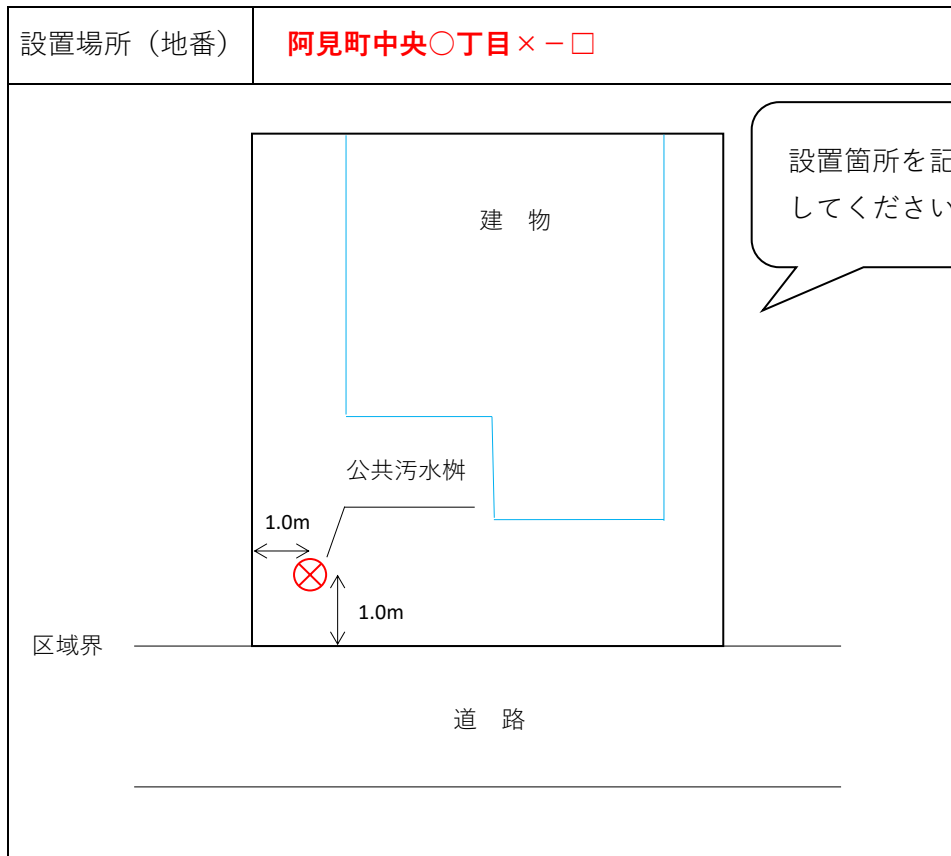


- 公共汚水枴を設置する土地は無償で貸与していただくことになります。
- 公共汚水枴の設置費用は町で負担し、設置後の管理も町で行います。  
ただし、公共汚水枴の設置後において、自然災害以外で枴を破損した場合や、お客様の都合により枴の位置を変更する場合は自己負担になります。
- 公共汚水枴の設置場所は、工事が可能なスペースを確保できる場所をお願いします。  
また、公道から1m程度の位置をお願いします。


# 公共汚水柵設置平面断面図

申請者	住所	阿見町阿見○-×-□
	氏名	阿見 太郎

設置場所	阿見町中央○丁目×-□
------	-------------

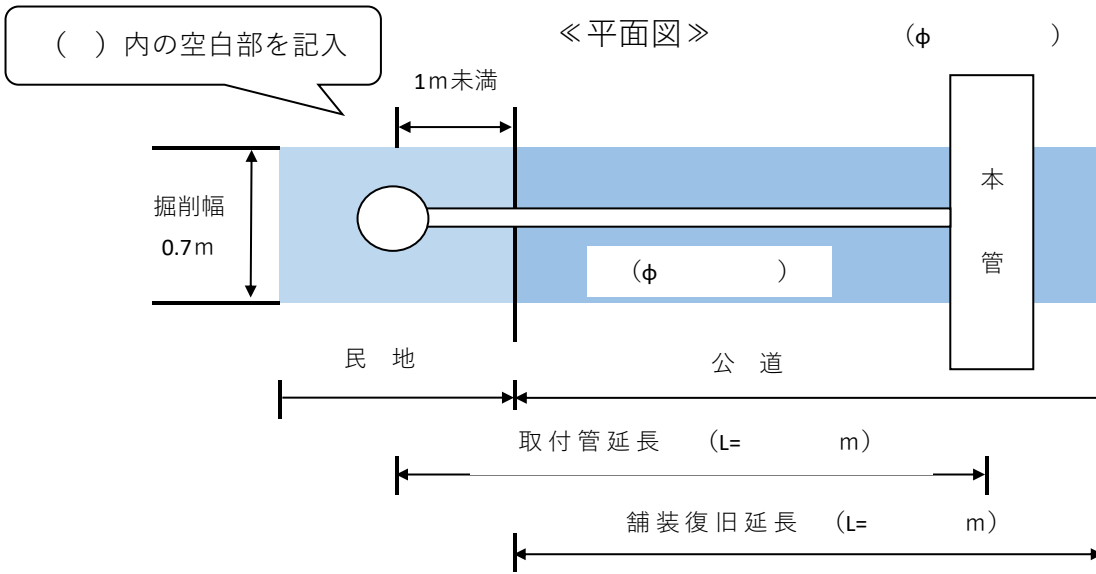

※道路復旧については、道路管理者の指示に従うこと

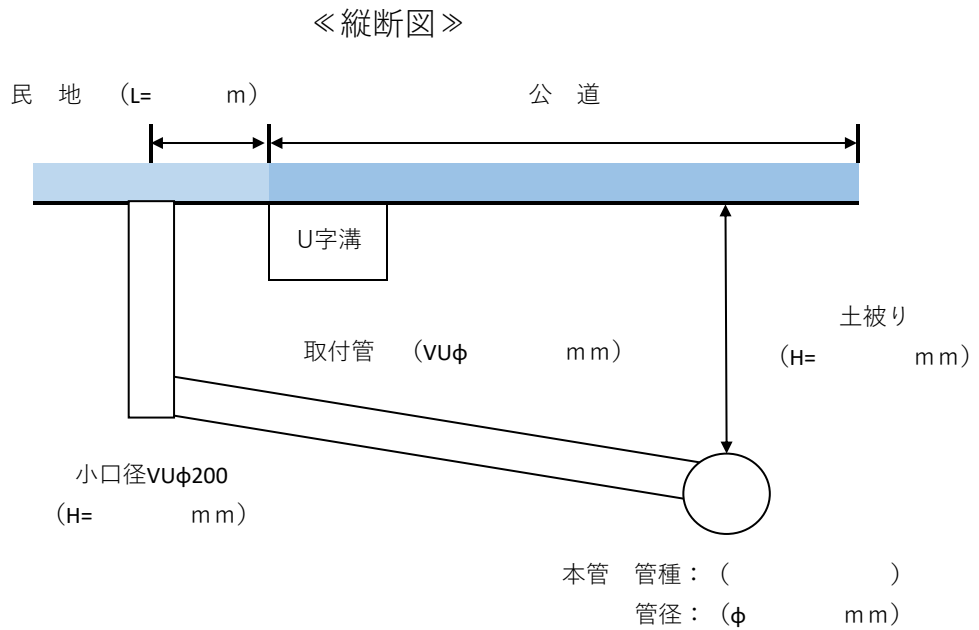

施工工事店			
連絡先	TEL	現場代理人	