


28-1~-14
28-17~-24
地番 ~~3575-1,-19,-23~~
~~81,86~~ 地積測量図
土地の所在 稲敷郡阿見町大字阿見字海老田
岡崎二丁目 4/23

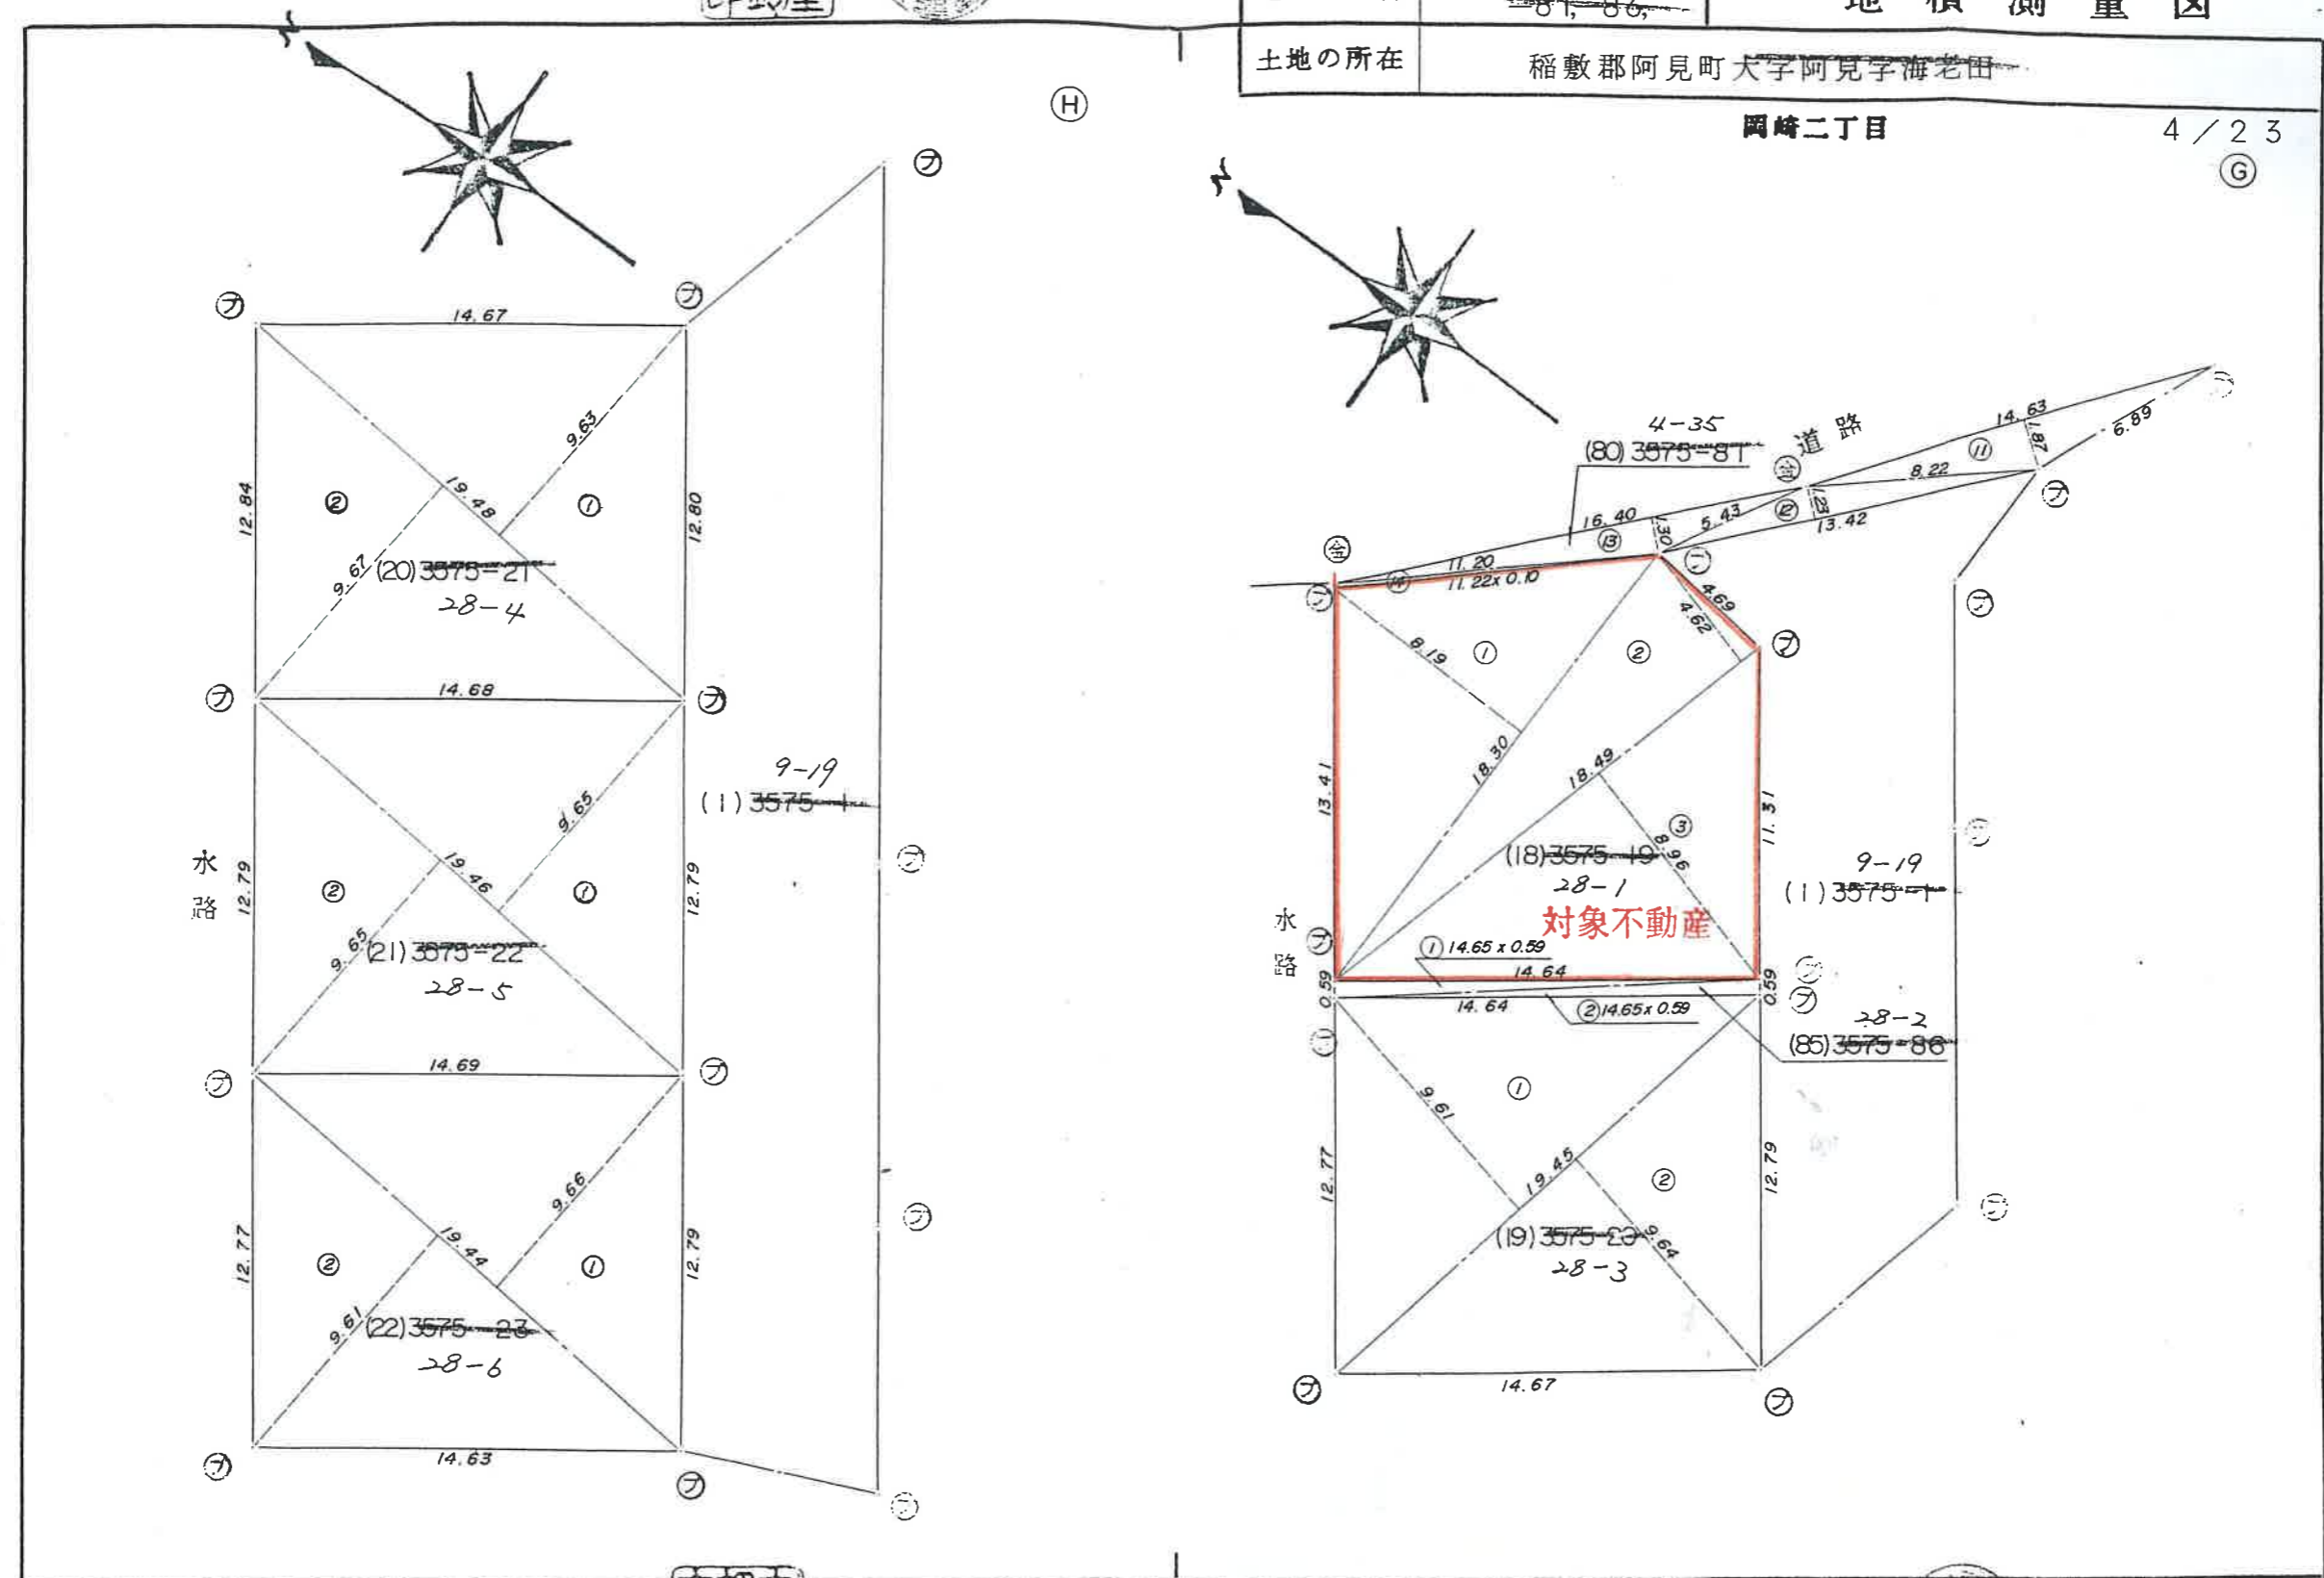

作製者 茨城県稲敷郡阿見町阿見3953番地の
土地調査士 鈴木俊一 (昭和56年10月30日作製)
(茨城土地家屋調査士会用紙)

申請人 永和建設株式会社
代表取締役 小西 功
縮尺 1/250
平成30年3月8日

(複写機により作成)

これは図面の写しである。

水戸地方法務局土籍支局
浅利 和

公用